


Untere Badäcker

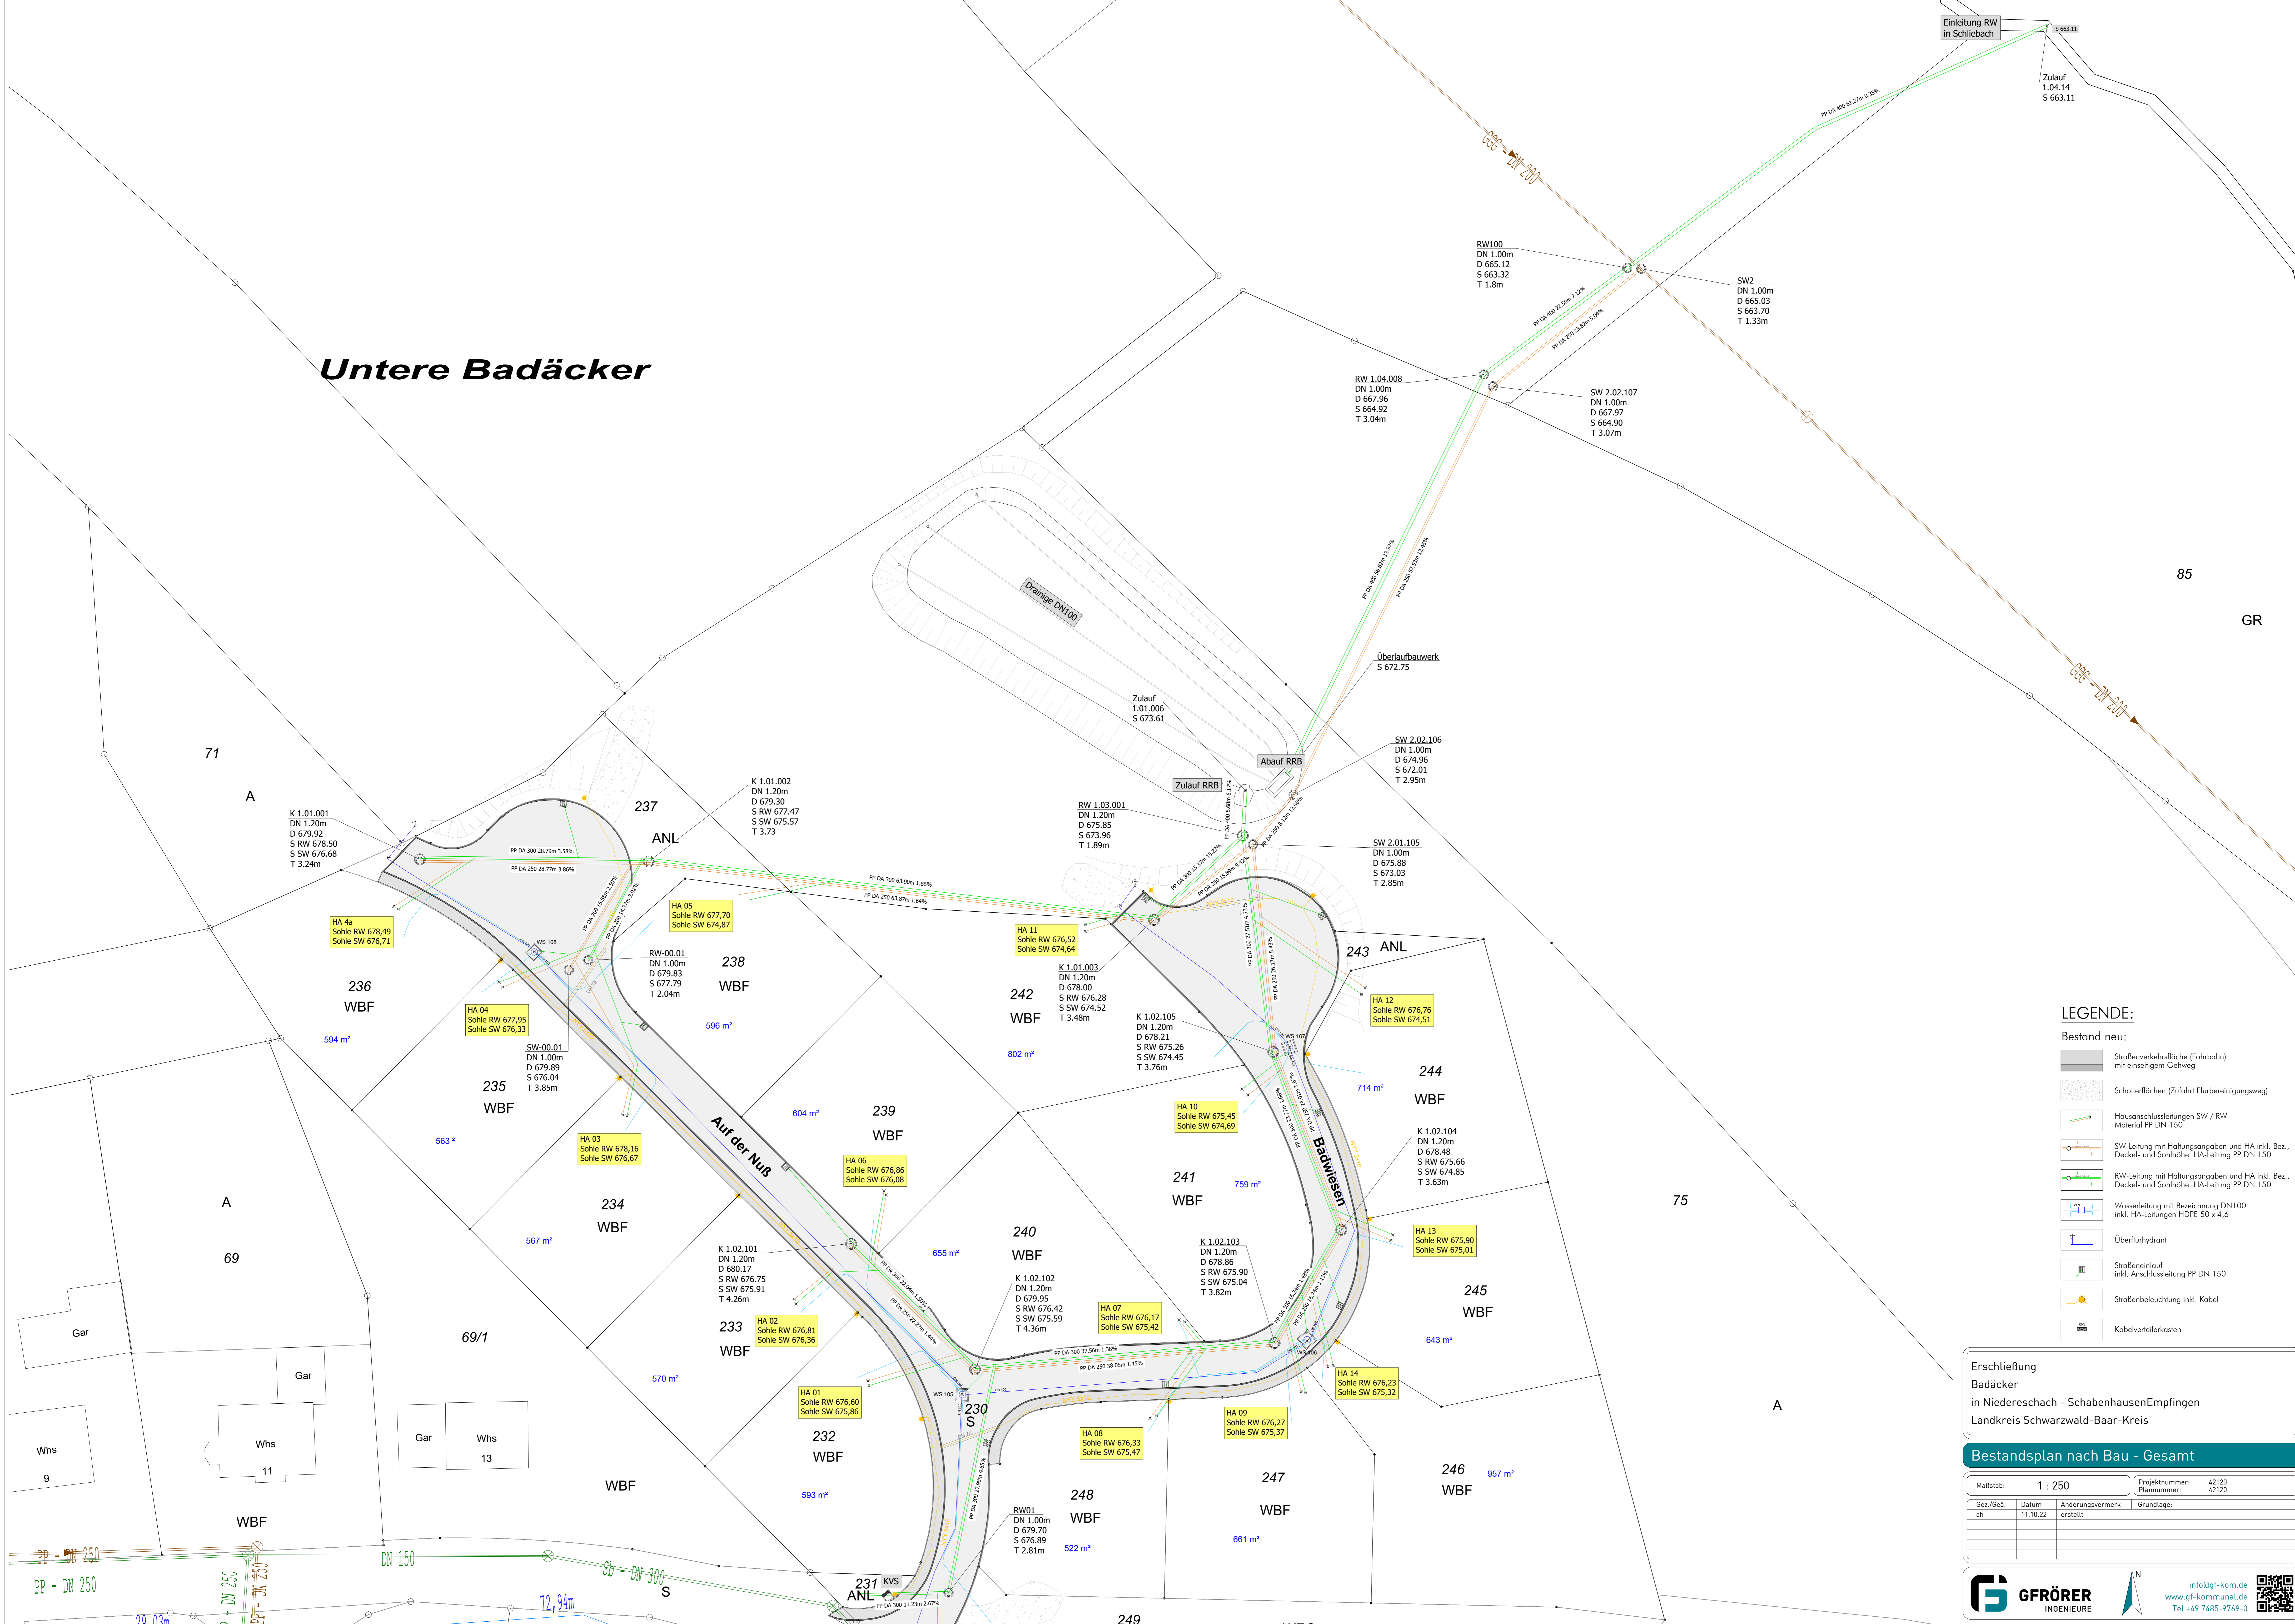

- LEGENDE:**
- Bestand neu:
- Straßenverkehrsfläche (Fahrbahn) mit einseitigem Gehweg
 - Schotterflächen (Zufahrt Flurbereinigungsweg)
 - Hausanschlüsseleitungen SW / RW Material PP DN 150
 - SW-Leitung mit Haltungsangaben und HA inkl. Bez., Deckel- und Sohlhöhe, HA-Leitung PP DN 150
 - RW-Leitung mit Haltungsangaben und HA inkl. Bez., Deckel- und Sohlhöhe, HA-Leitung PP DN 150
 - Wasserleitung mit Bezeichnung DN100 inkl. HA-Leitungen HDPE 50 x 4,6
 - Überflurhydrant
 - Straßenbeleuchtung inkl. Anschlussleitung PP DN 150
 - Kabelverteilerkasten

Erschließung
Badäcker
in Niederseschach - SchabenhäuserEmpingen
Landkreis Schwarzwald-Baar-Kreis

Bestandsplan nach Bau - Gesamt

Maßstab:	1 : 250	Projektnummer:	42120
Gez./Geä. ch	Datum 11.10.22	Änderungsvermerk erstellt	Grundlage: 42120

G GFRÖRER
INGENIEURE

info@gf-kom.de
www.gf-kommunal.de
Tel +49 7485-9769-0